


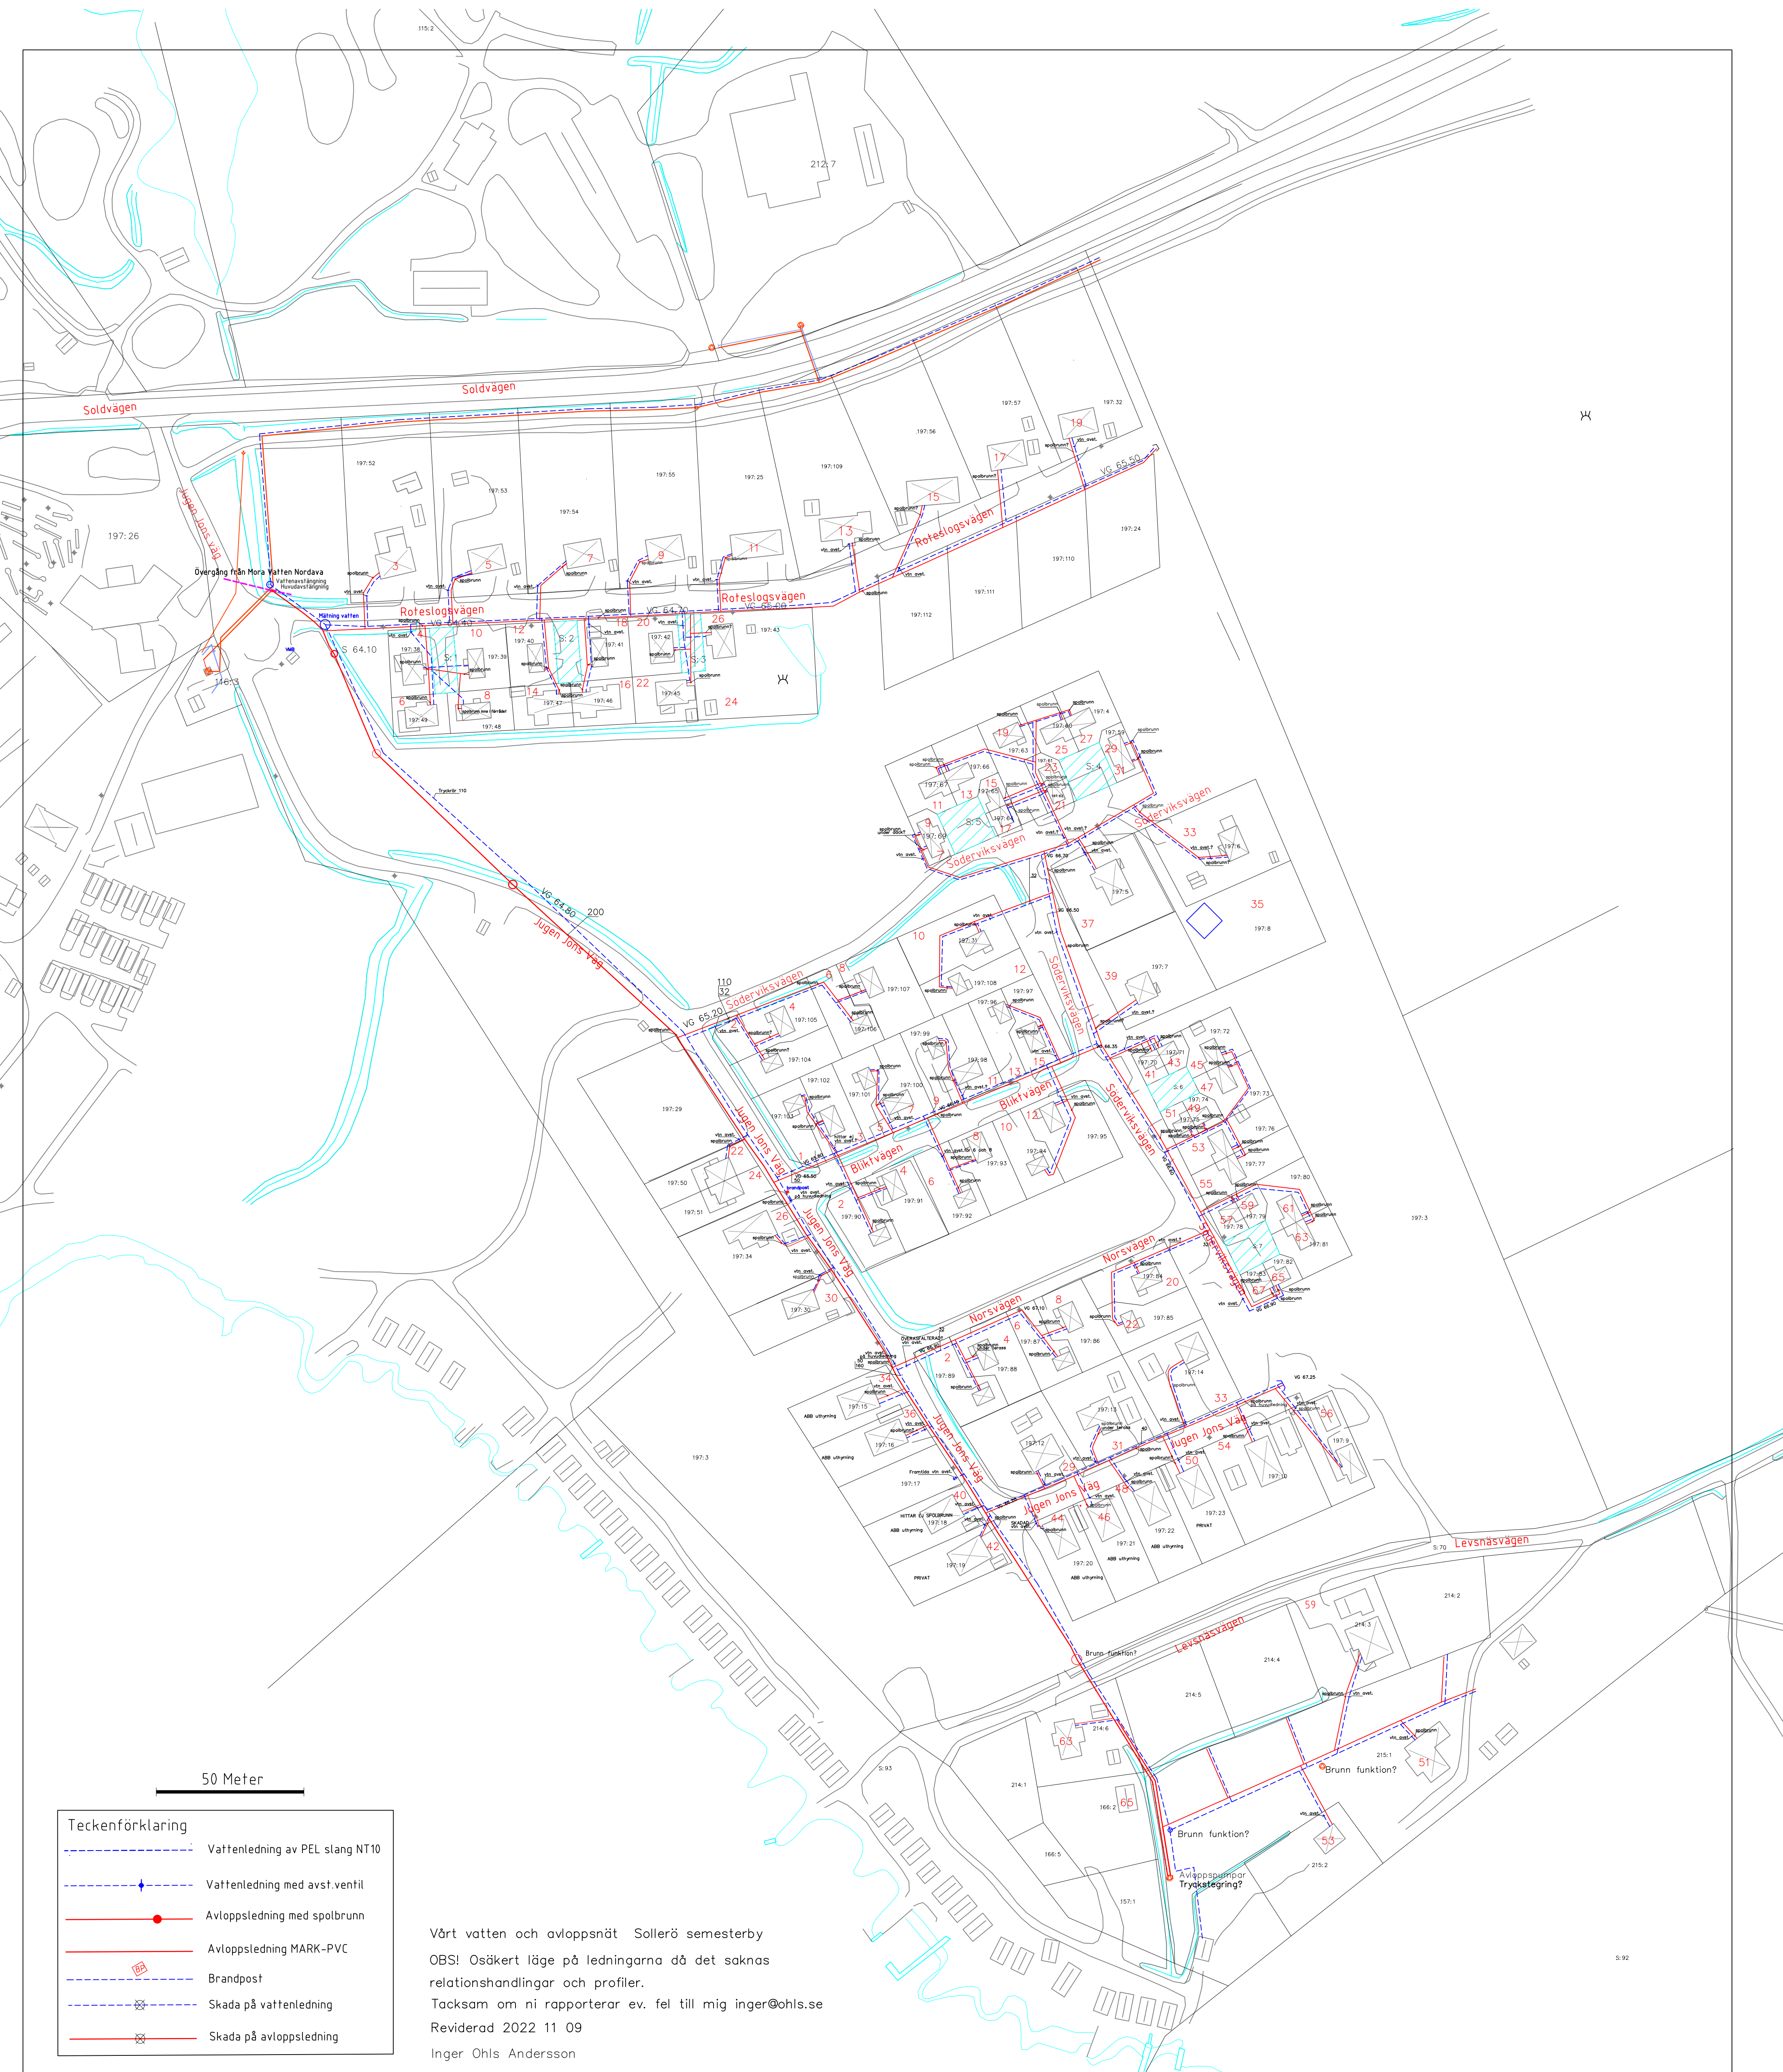

Teckenförklaring

Vattenledning av PEL slang NT10

Vattenledning med avst.ventil

Avloppsledning med spolbrunn

Avloppsledning MARK-PVC

Brandpost

Skada på vattenledning

Skada på avloppsledning

Vårt vatten och avloppsnät Sollerö semesterby
OBS! Osäkert läge på ledningarna då det saknas
relationshandlingar och profiler.
Tacksam om ni rapporterar ev. fel till mig inger@ohls.se
Reviderad 2022 11 09
Inger Ohls Andersson